


# PODDASZE



## DOKUMENTACJA POWYKONAWCZA

### LEGENDA

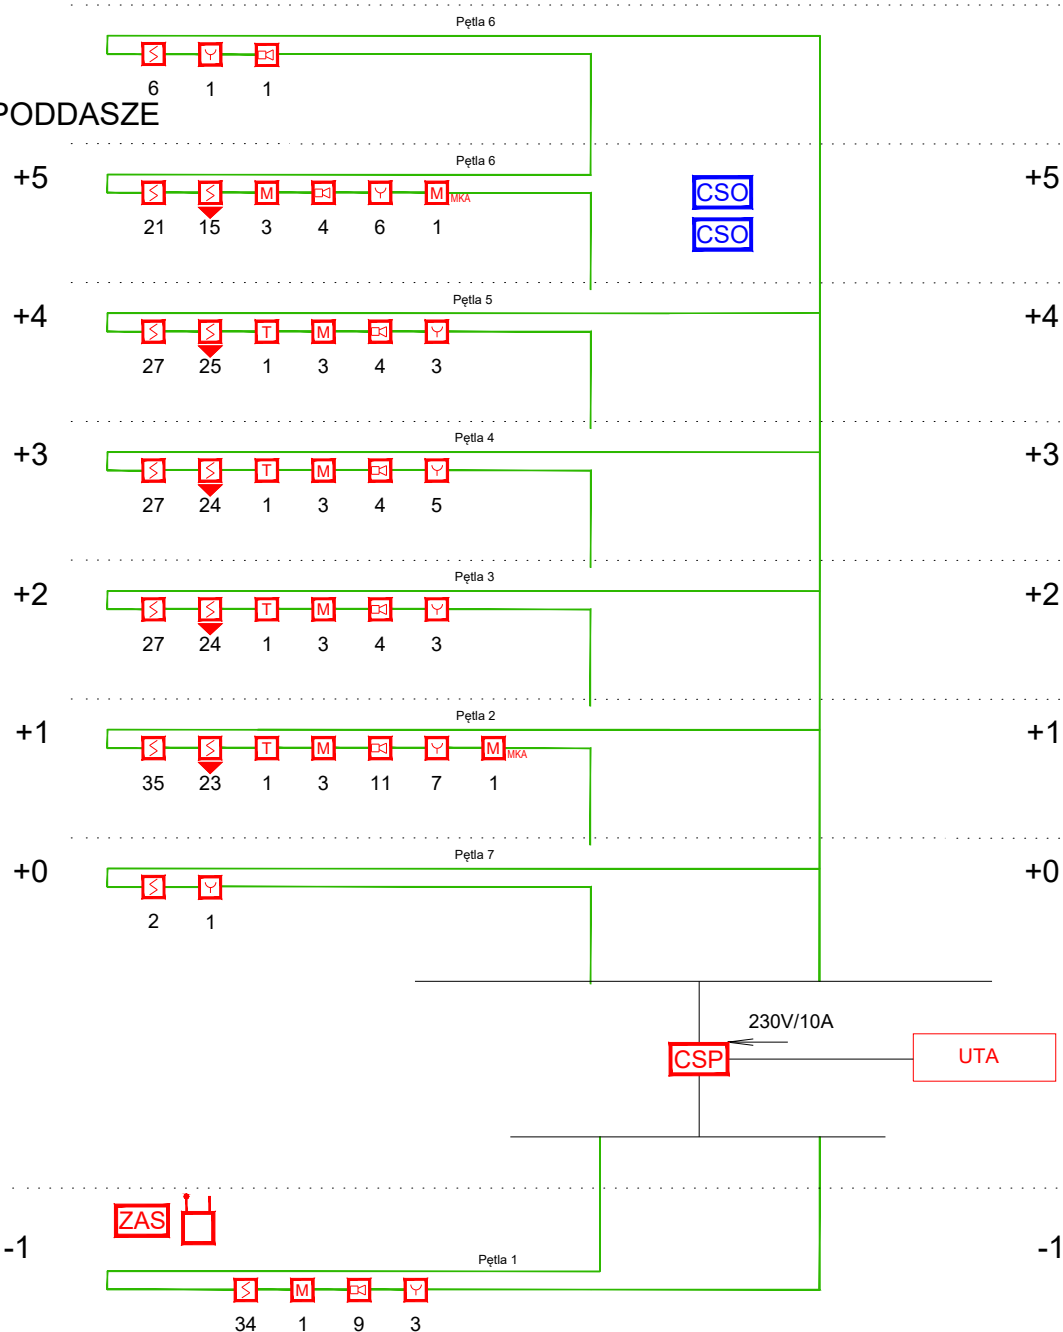

CENTRALA POŻAROWA POLON 6000



CZUJKA OPTYCZNA DYMU DOR-4046



CZUJKA OPTYCZNA DYMU DOR-4046 + WSKAŹNIK ZADZIAŁANIA WZ-31



RĘCZNY OSTRZEGACZ POŻAROWY ROP-4001M



CZUJKA TERMICZNA TUN-6046



DETEKTOR ZASYSAJĄCY



MODUŁ 2WEJ/2WYJ



MODUŁ DO CENTRALI ODDYMIANIA



SYGNALIZATOR SAL-4001



PRZYCISK ODDYMIANIA PO-63



CENTRALA ODDYMIANIA UCS



ZASILACZ POŻAROWY



ROZDZIELNICA WENTYLACJI

Skala:	PROJEKT WYKONAWCZY ZAMIENNY	Strona
Rysunek nr.	PW-TT-S1	
Data:	30.04.2017	
Stadium	Instalacje Elektryczne	
Branża	Przedmiot rysunku	
	SCHEMAT INSTALACJI	
	SSP	
Projektował	mgr inż. Jarosław Byszewski nr upr. MAZ/0137/PWOE/05 specjalność inst. elektryczne	Podpis
Sprawiła	mgr inż. Anna Nowogórska nr upr. Wa-378/02 specjalność inst. elektryczne	Podpis
Projektant Generalny:	PRACOWNIA PROJEKTOWA DOROTY ARCHITEKTURA ul. Korotyńskiego 23 lok. 10 03-475 Warszawa tel.: 502 655 057 www.emigarchitekt.pl	
Investor	Zarząd Inwestycji Miejskich Ul. Piotrkowska 175, 90-447 Łódź	
Objekt	Remont i przebudowa budynku administracyjnego przeznaczonego na potrzeby Zarządu Dróg i Transportu w Łodzi 97-570 ŁÓDŹ, UL. TUWIMA 36 DZ NR. 178 / 1 ; obręb S-6	